


La finalité des réseaux est donnée à titre indicatif.
La précision des éléments et des détails reportés n'est pas compatible avec l'utilisation de ce plan pour exécuter directement des travaux.

- LEGENDE
- Réseau eaux pluviales
 - Réseau eaux usées
 - Bâtiment sanitaire
 - Bâtiment résidentiel
 - Activité artisanale et bâtiment collectif
 - Limites du zonage d'assainissement collectif

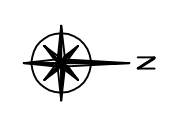

DEPARTEMENT DU DOUBS

COMMUNE DE RECOLOGNE

Plan de recollement

Plan des réseaux d'assainissement

Annexe 1

		Plan n° 1 Échelle: 1/2000ème Contour: 1:1000ème
N° d'ordre: 09-0002 A: 20/03/2017 Projet: Incidence recollement/DAU Plan de l'état d'élaboration	Auteur: N/A Date: N/A	Chef de Projet: N/A Date: N/A